


Los derechos de autor de este plano son de Estudios Técnicos S.A.S quien queda exonerada de toda responsabilidad si este plano es alterado o modificado en su diseño fundamental por el propietario del proyecto, por su agente o por terceros, o si la construcción no se hace de acuerdo con el plano. No se autoriza su empleo o reproducción total o parcial con fines diferentes al contratado.

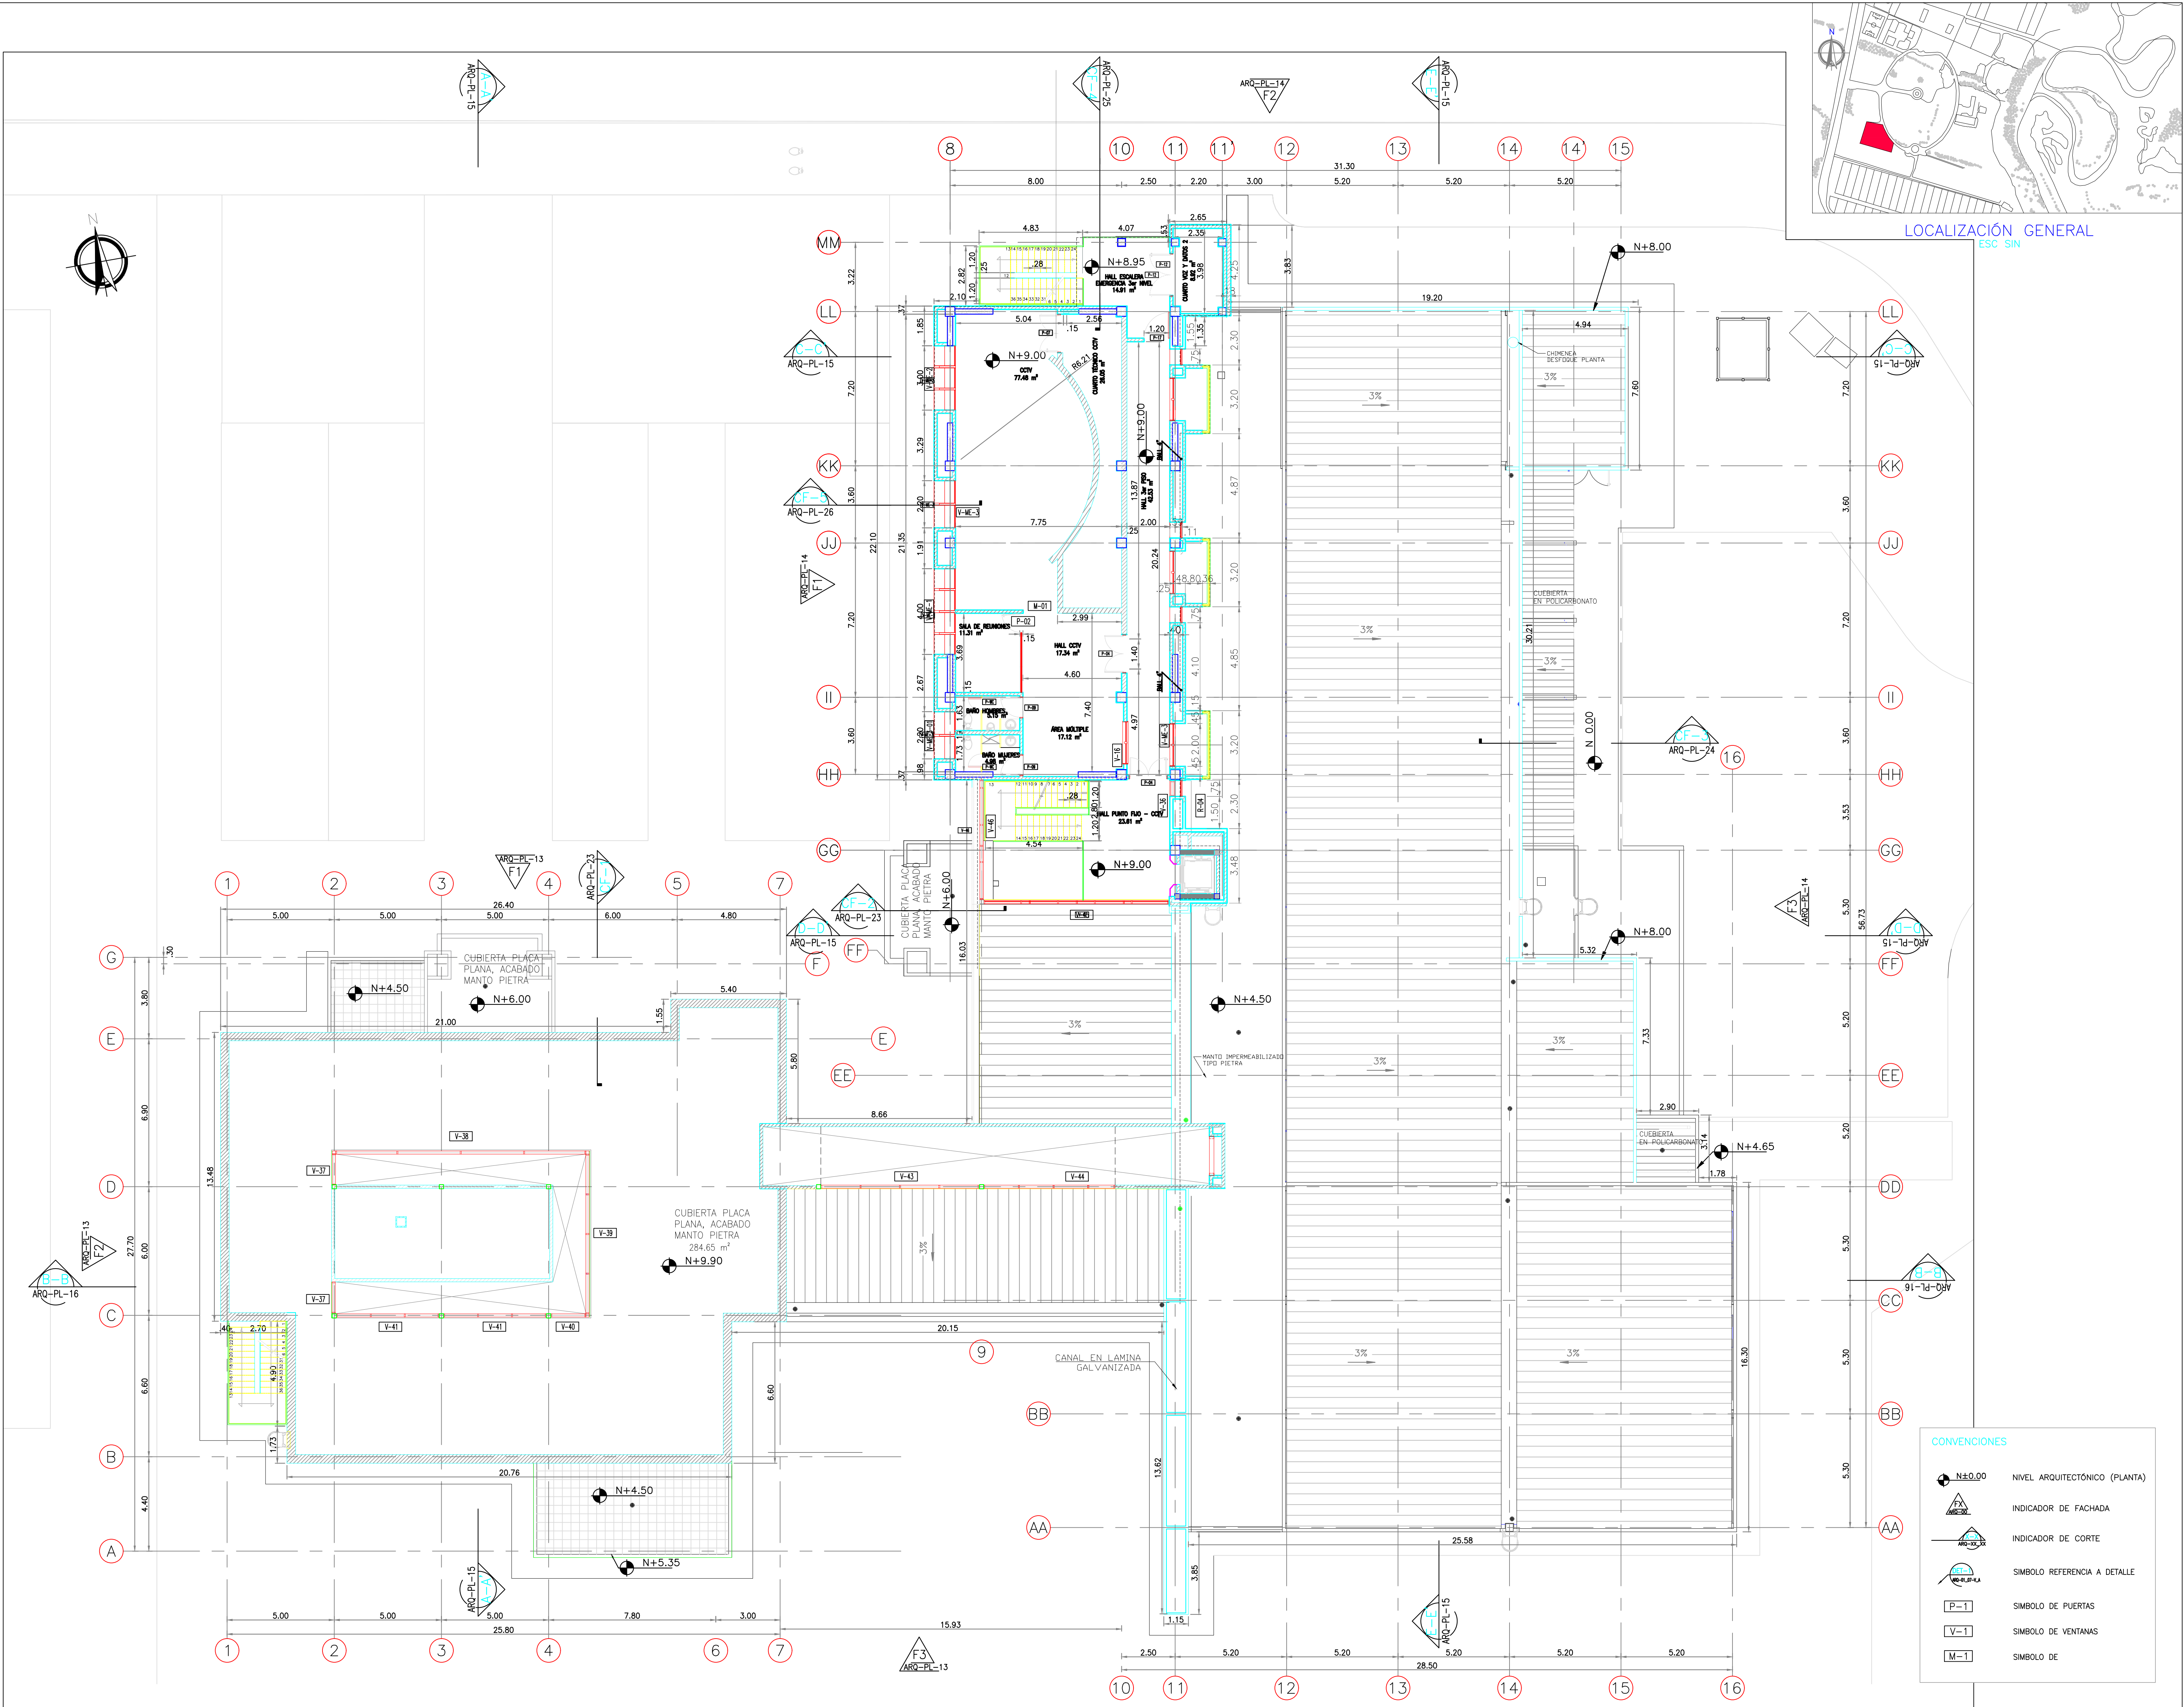

1 PLANTA DE TERCER PISO  
PLANTA GENERAL  
ESC 1:125

ESCALA 1:125

UNIVERSIDAD MILITAR  
NUEVA GRANADA



CAMPUS NUEVA GRANADA

Ficha Catastral: 000000030029000

Matrícula Inmobiliaria: 176 - 578

CONSTRUCTOR:

CB 2014

CONTRATO N°: 02

OBJETO: Construcción del Edificio de Archivo, almacén, imprenta, seguridad, consultorio jurídico y centro de conciliación y dotación de su mobiliario en el Campus Nueva Granada en Calles

REP. LEGAL: Ing. FERNANDO ALJURE

FIRMA:

INTERVENTOR:



GUTIERREZ DIAZ Y CIA S.A.

CONTRATO N°: 01

OBJETO: Interventoría de ejecución de la Construcción del Edificio de Archivo, almacén, imprenta, seguridad, consultorio jurídico y centro de conciliación y dotación de su mobiliario en el Campus Nueva Granada en Calles

REP. LEGAL: DANIEL GUTIERREZ

MATRICULA:

DIRECCIÓN DEL PROYECTO:

DIRECTOR DEL PROYECTO:

Ing. EDGAR FERNANDO CASTIBLANCO RAMÍREZ

FIRMA:

UNIVERSIDAD MILITAR NUEVA GRANADA

REPRESENTANTE LEGAL:

BG HUGO RODRÍGUEZ DURÁN

FIRMA:

DIBUJO:

CBAC 2014

JUAN CARLOS CORREDOR V.

TÍTULO:

DISEÑOS ARQUITECTONICOS  
AAIS  
DEPARTAMENTOS Y CENTROS

CONTENIDO:

PLANTA GENERAL DE TERCER PISO

ALMACEN, ARCHIVO, IMPRENTA  
SEGURIDAD Y JURIDICA

OBSERVACIONES:

ESCALA:

1:125

FECHA:

15-12-2015

ESTADO DEL PLANO:

PLANO AS-BUILT

CODIFICACIÓN:

CAMNUG-DPR-AAIS-ARQ-PL-03 de 16

Archivo: CAMNUG-DPR-AAIS-ARQ-PL-05.dwg